


doorsnede 1-1

schaal 1:200

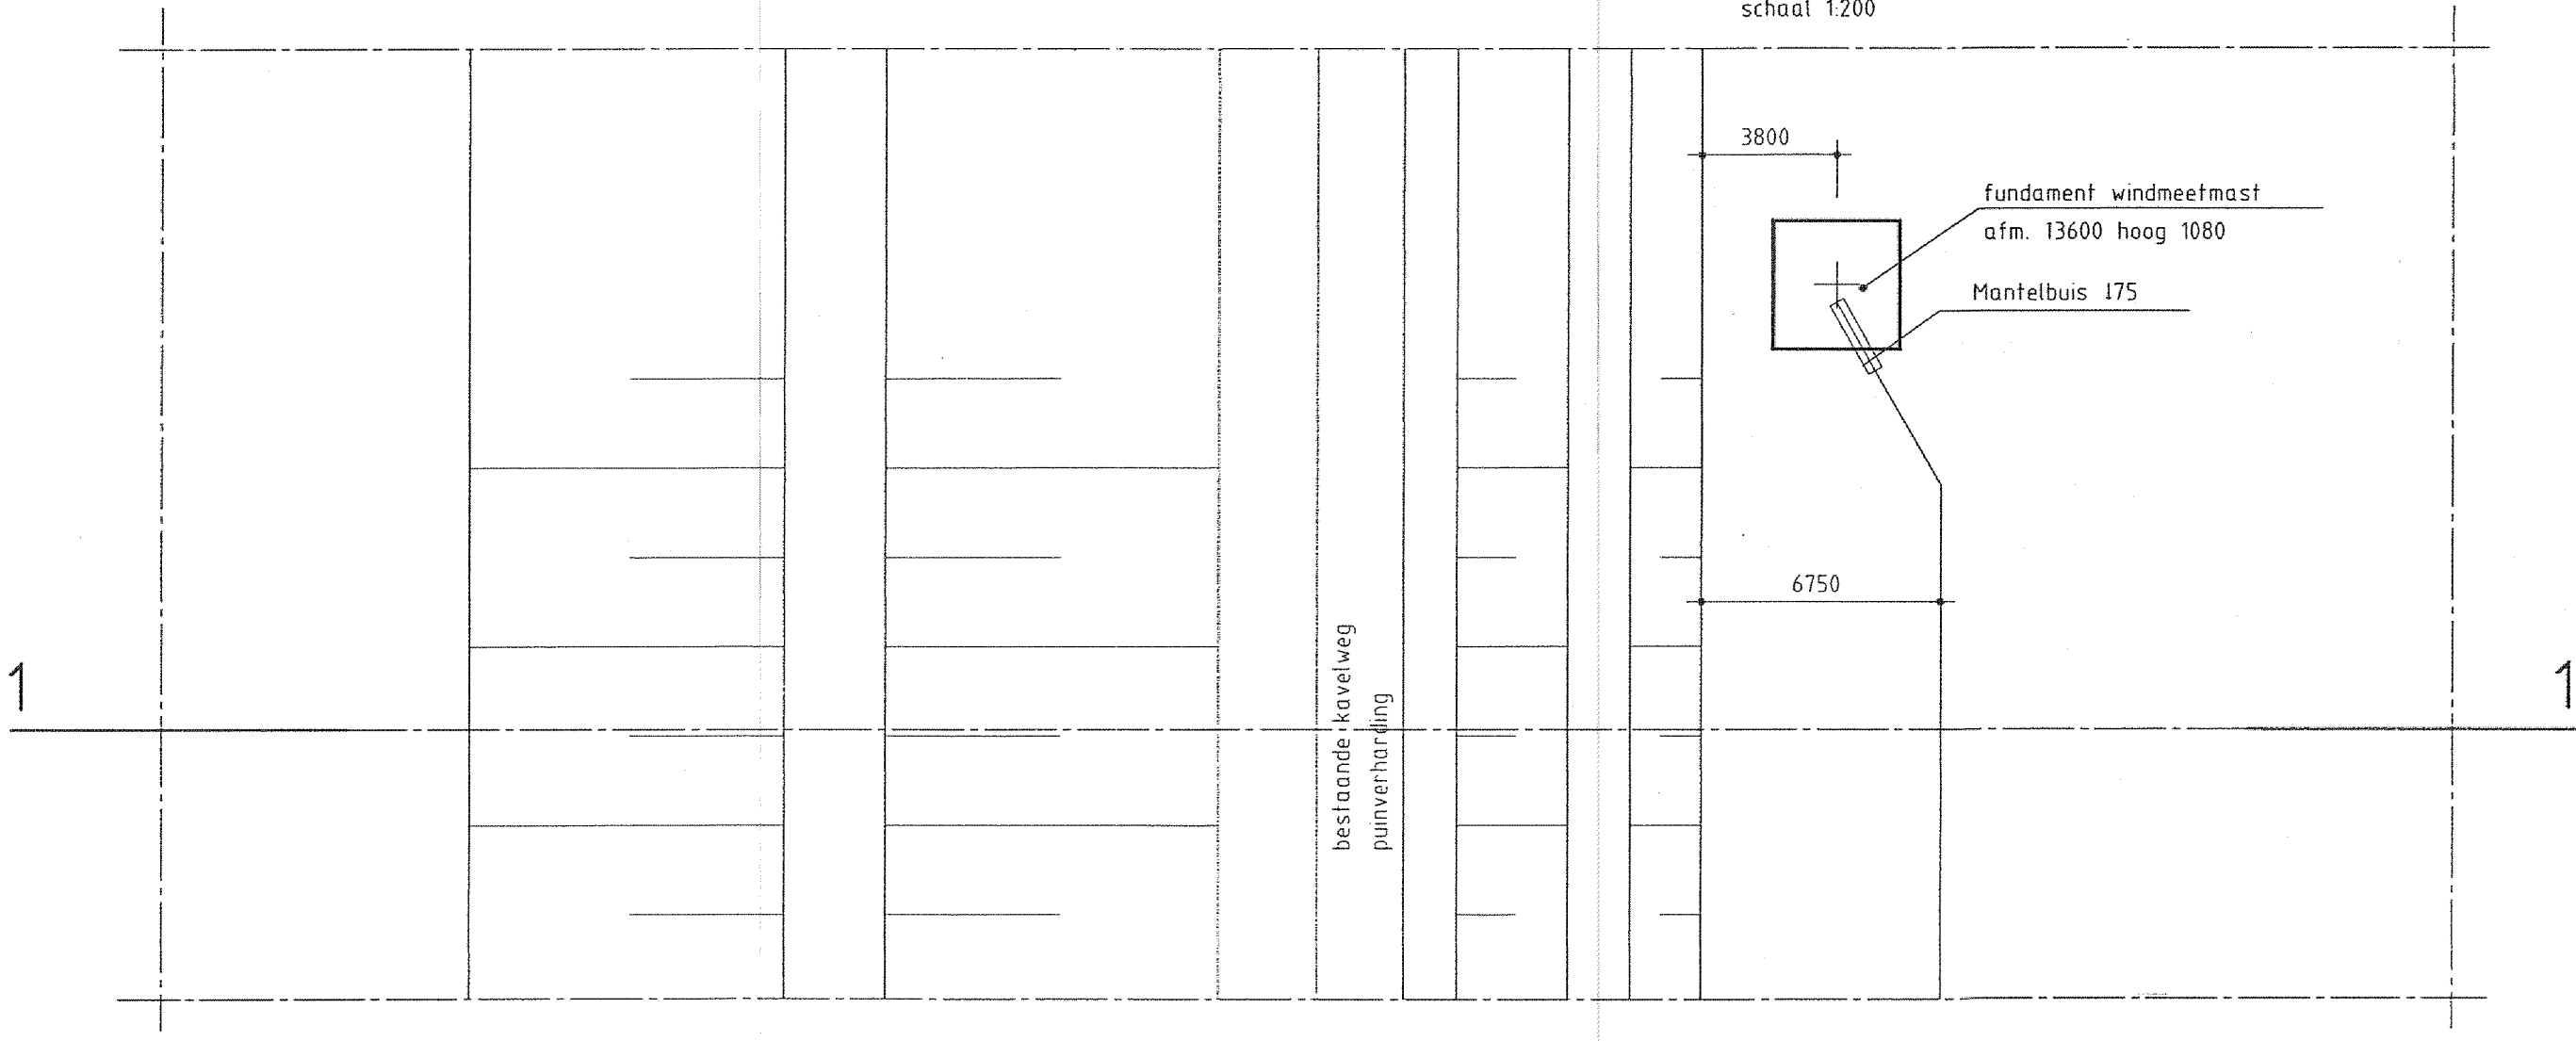


DETAIL 1

schaal 1:200

DOORSNEDE KABELSLEUF

		+0.00
Kunststof 100x0,15	---	-300
Waarschuingslint	---	-300
Kunststof 150x1,2	---	-500
Afdekband	---	-500
Data-kabel + 230V-kabel	o o	-600
Middenspanningskabel	o	-900
		-1000


ca. 300

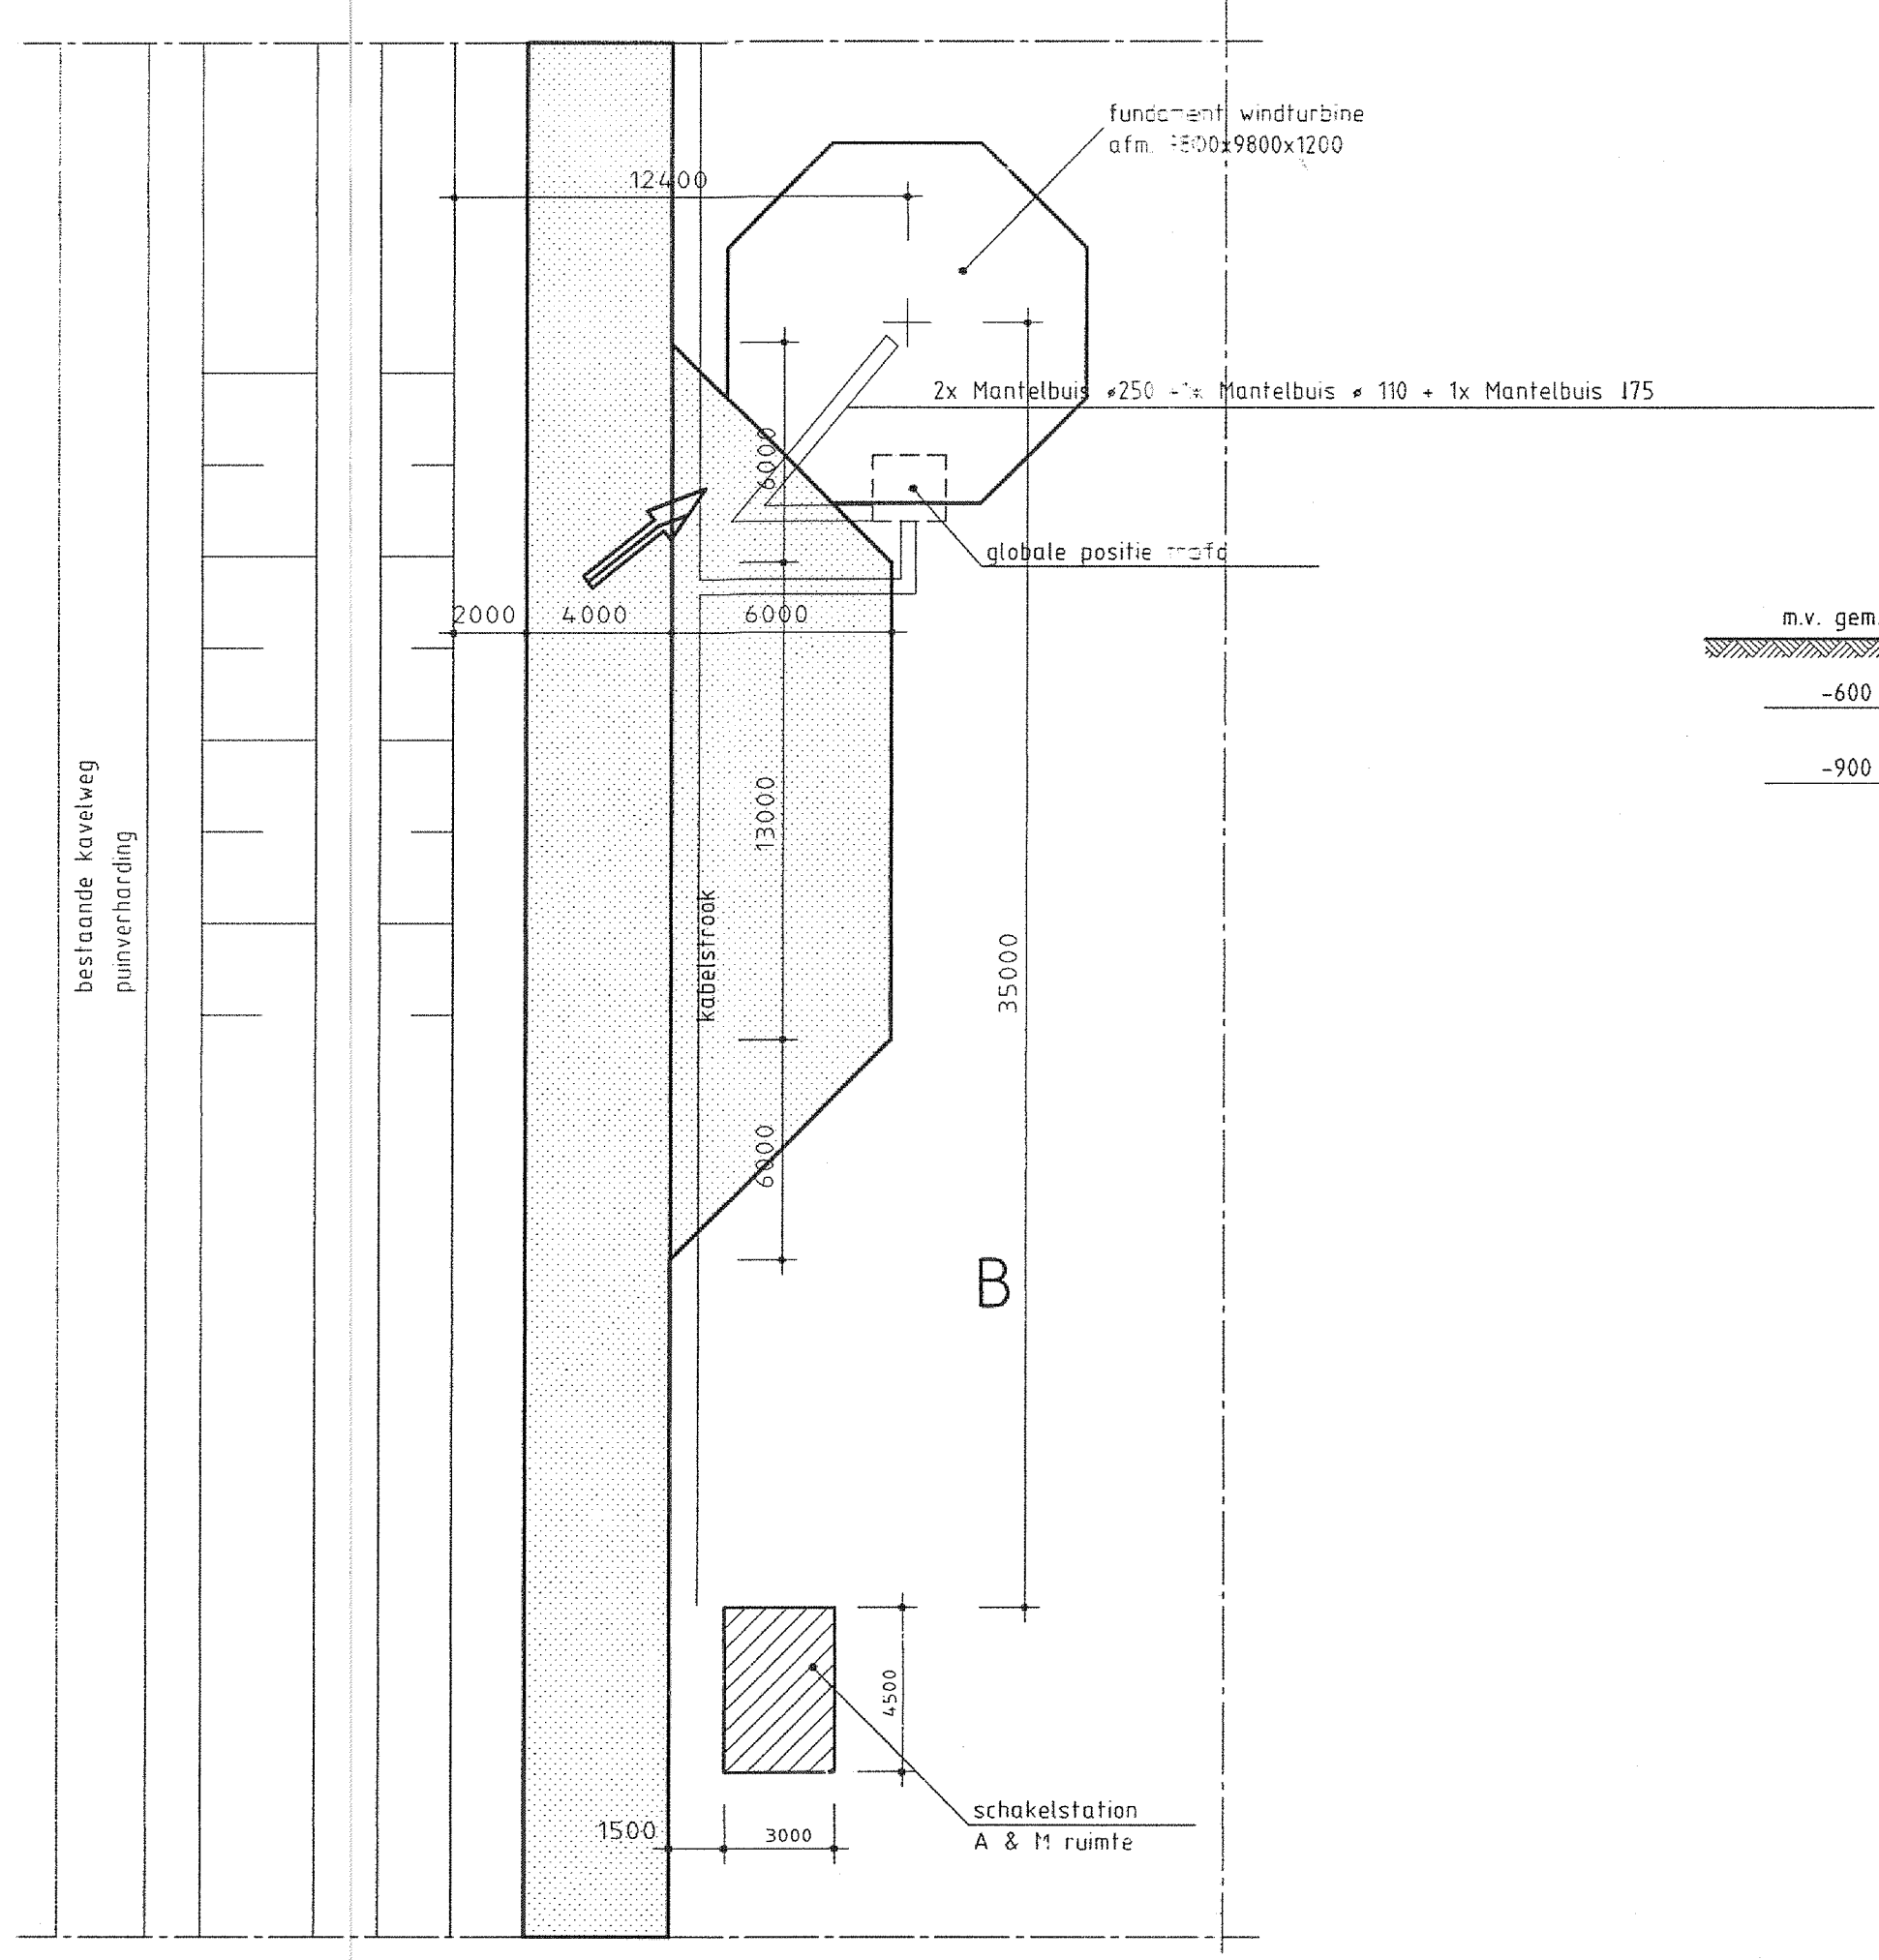

DETAIL 5
situatie windturbine 1
en schakelstation


schaal 1:200

schaal 1:200

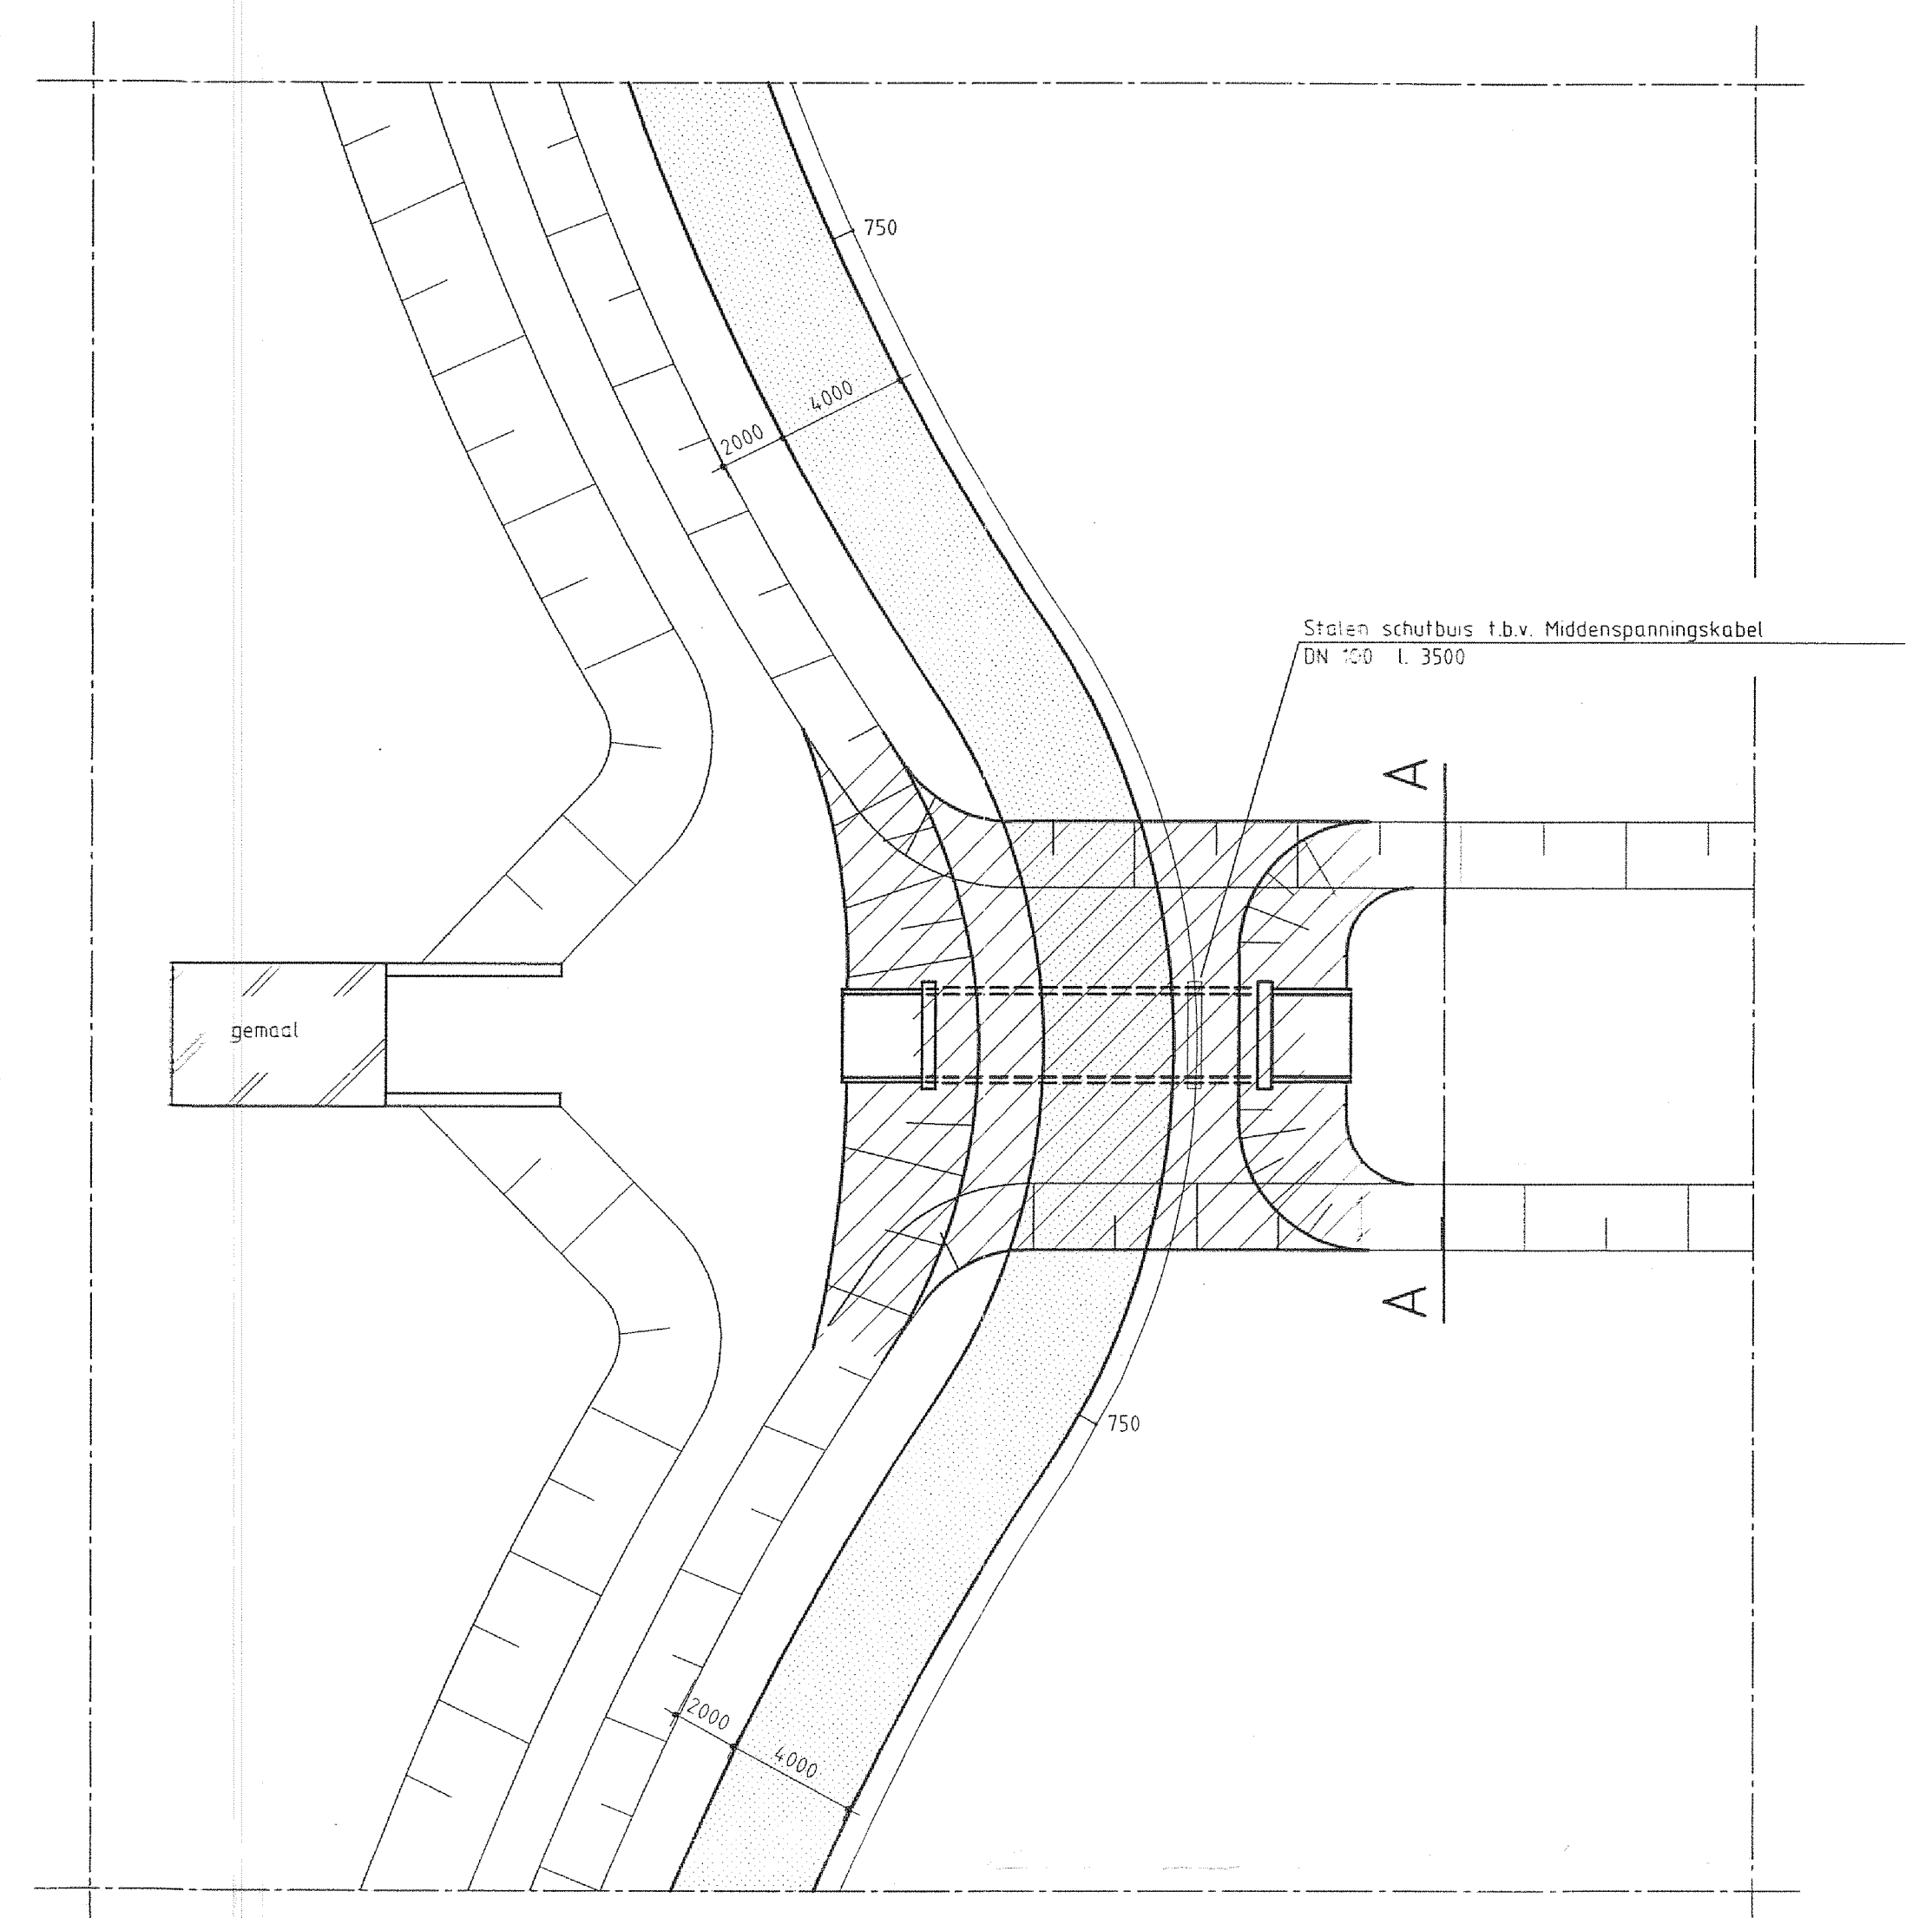

DETAIL 2
situatie gronddam en duiker bij
kruising toegangsweg/watergang

schaal 1:200

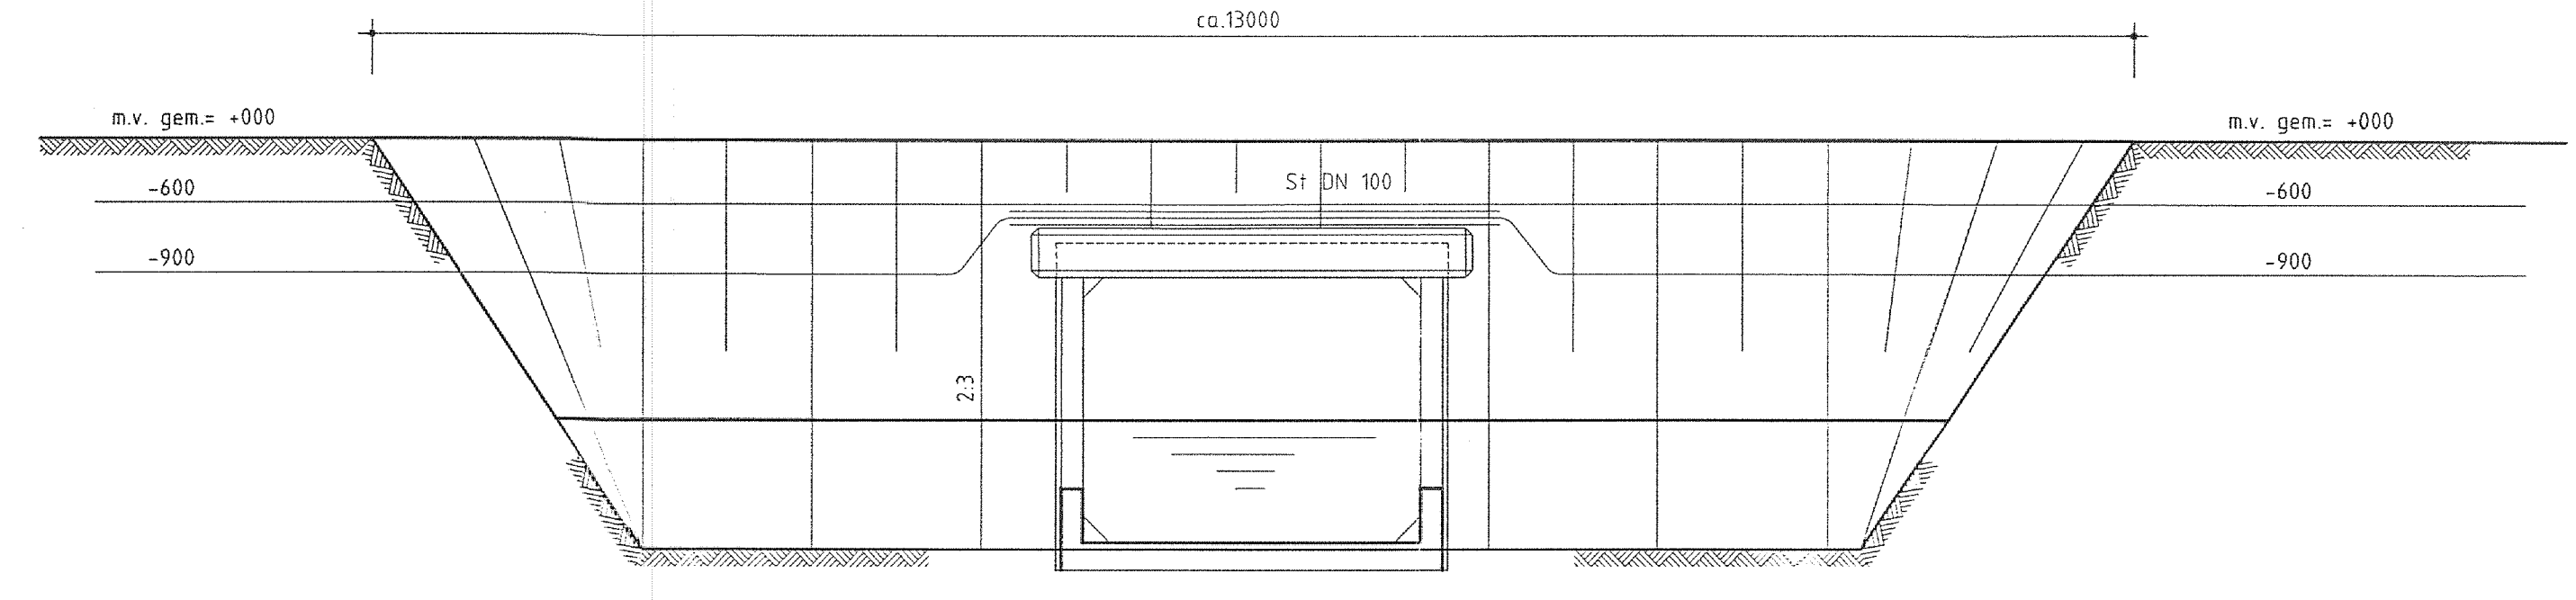

doorsnede A-A

schaal 1:50

lengtematen in millimeters, hoogtematen in millimeters t.o.v. maaiveld

As-Built	Croon	b	16-01-1996	
wijziging mantelbuizen	bak	jcb	a	15-09-1995
	bak	jcb	-	29-06-1995

werk	Windpark Westerse polder		Numansdorp
onderwerp	Electrotechnische infrastructuur		
schaal	WCWP	e1	A0
architect	WEOM b.v.		Rhenen

17 Sep 95 23:42 bak